
p l a n - q u a d r a t
Bestandsaufnahmen GmbH
A-4623 Gunskirchen
Mitterhoferstraße 2
Tel. 07246 / 80 186
Fax. 07246 / 80 186-18
Mobil 0650 / 40 00 866
office@plan-quadrat.at
www.plan-quadrat.at

plan²
mit moss zum ziel

MIETSHAUS

HARRACHSTRASSE 34
4020 LINZ

www.plan-quadrat.at

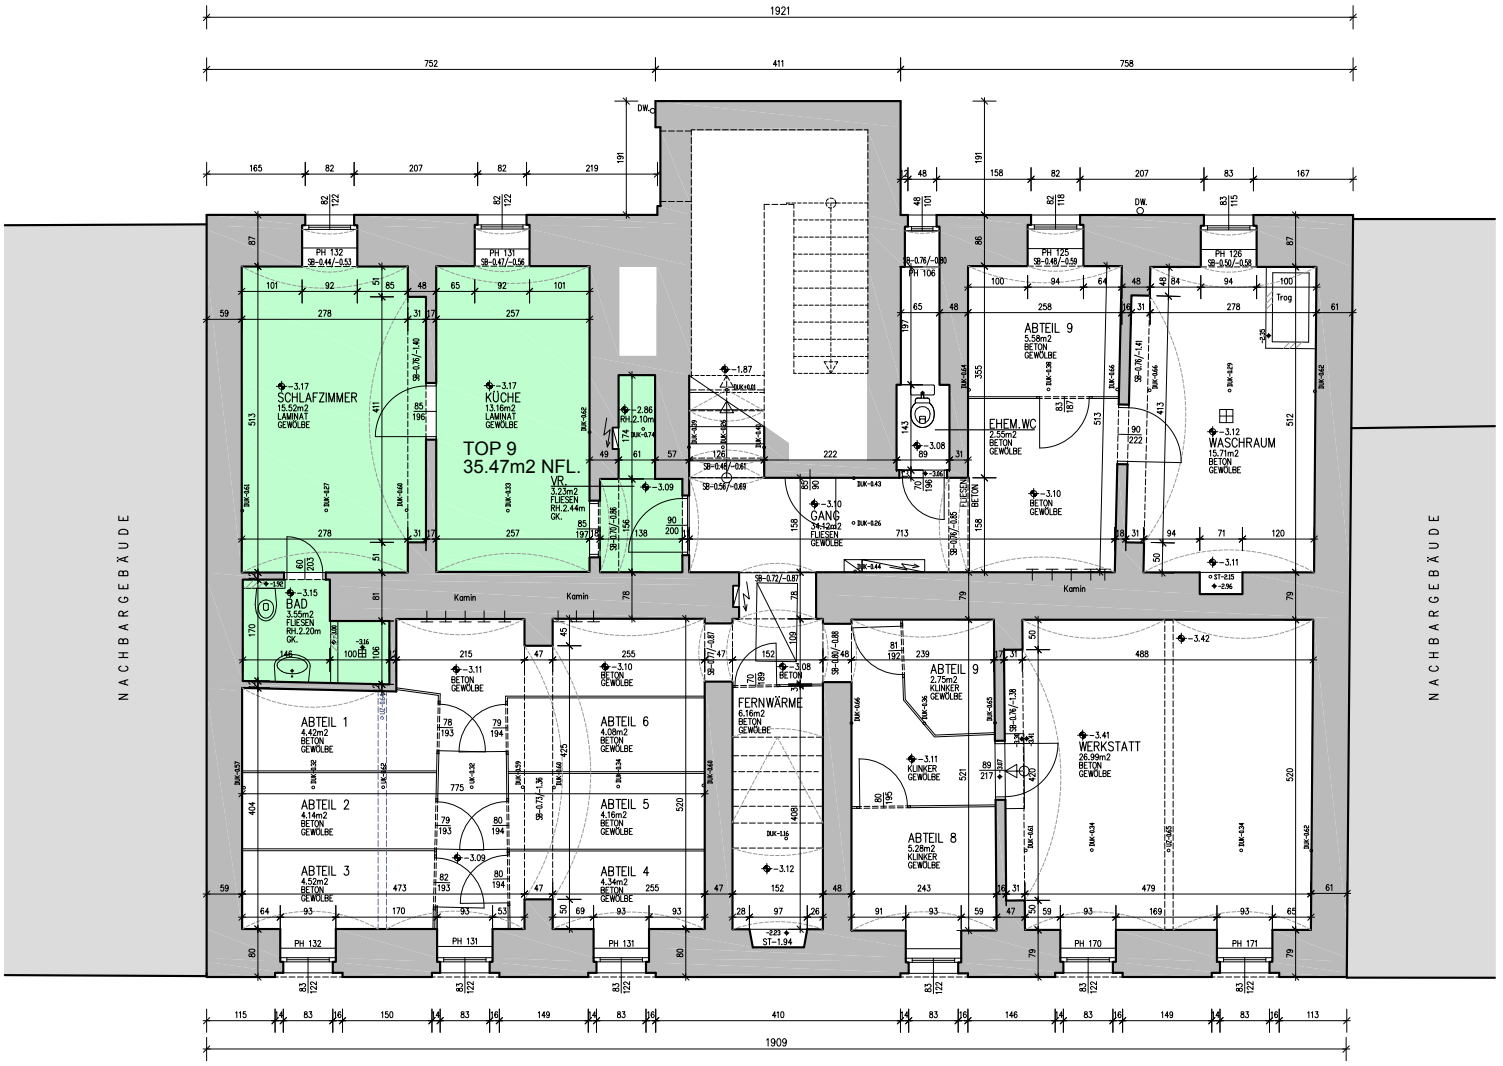

KELLERGESCHOSS:


plan-quadrat
Bestandsaufnahmen GmbH
A-4623 Gunskirchen
Mitterhoferstraße 2
Tel. 07246 / 80 156
Fax. 07246 / 80 156-15
Mobil 0650 / 40 00 866
office@plan-quadrat.at
www.plan-quadrat.at

DARSTELLUNG:	KELLERGESCHOSS
MASSTAB	1:100
PLAN NR.	01/01
DATUM	OKTOBER 2015
GEÄNDERT	

BESTANDSPLAN

MIETSHAUS
HARRACHSTRASSE 34
4020 LINZ

BESTAND

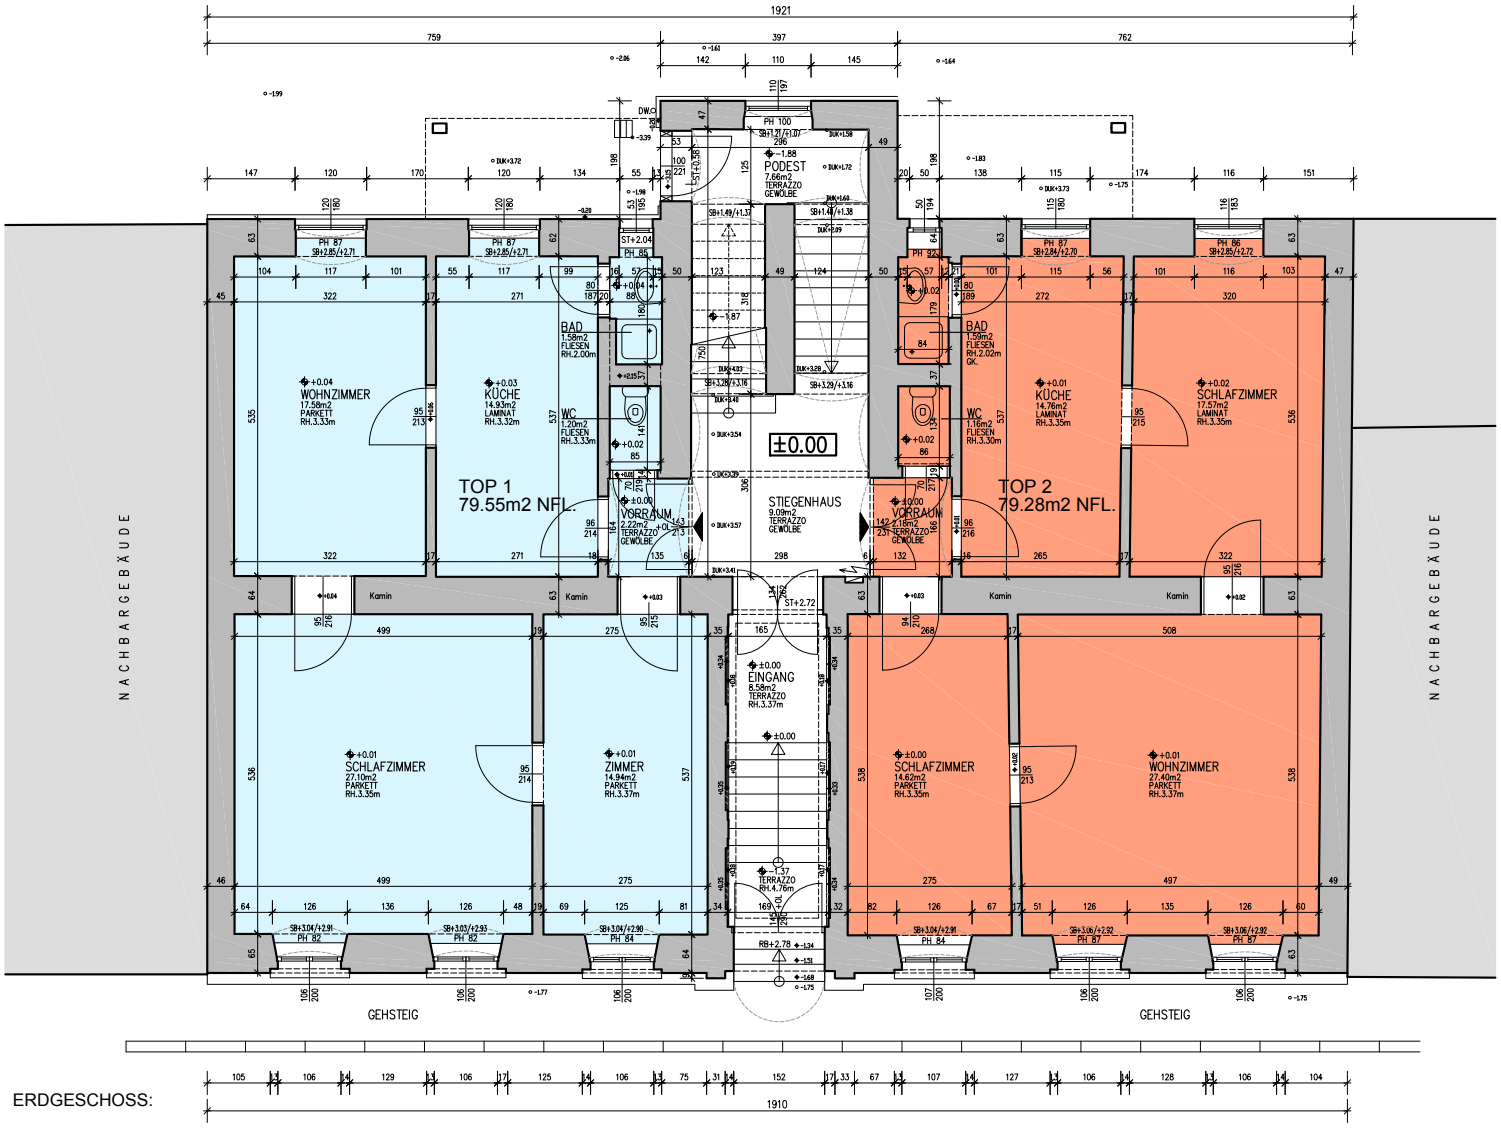

ERDGESCHOSS:

plan²
mit mess zum ziel

plan-quadrat
Bestandsaufnahmen GmbH
A-4623 Gunskirchen
Mitterhoferstraße 2
Tel. 07246 / 80 136
Fax. 07246 / 80 136-15
Mobil 0650 / 40 00 866
office@plan-quadrat.at
www.plan-quadrat.at


DARSTELLUNG: ERDGESCHOSS

MASSTAB	1:100
PLAN NR.	01/02
DATUM	OKTOBER 2015
GEÄNDERT	

BESTANDSPLAN

MIETSHAUS
HARRACHSTRASSE 34
4020 LINZ

BESTAND
FREQUENZFLÄCHE

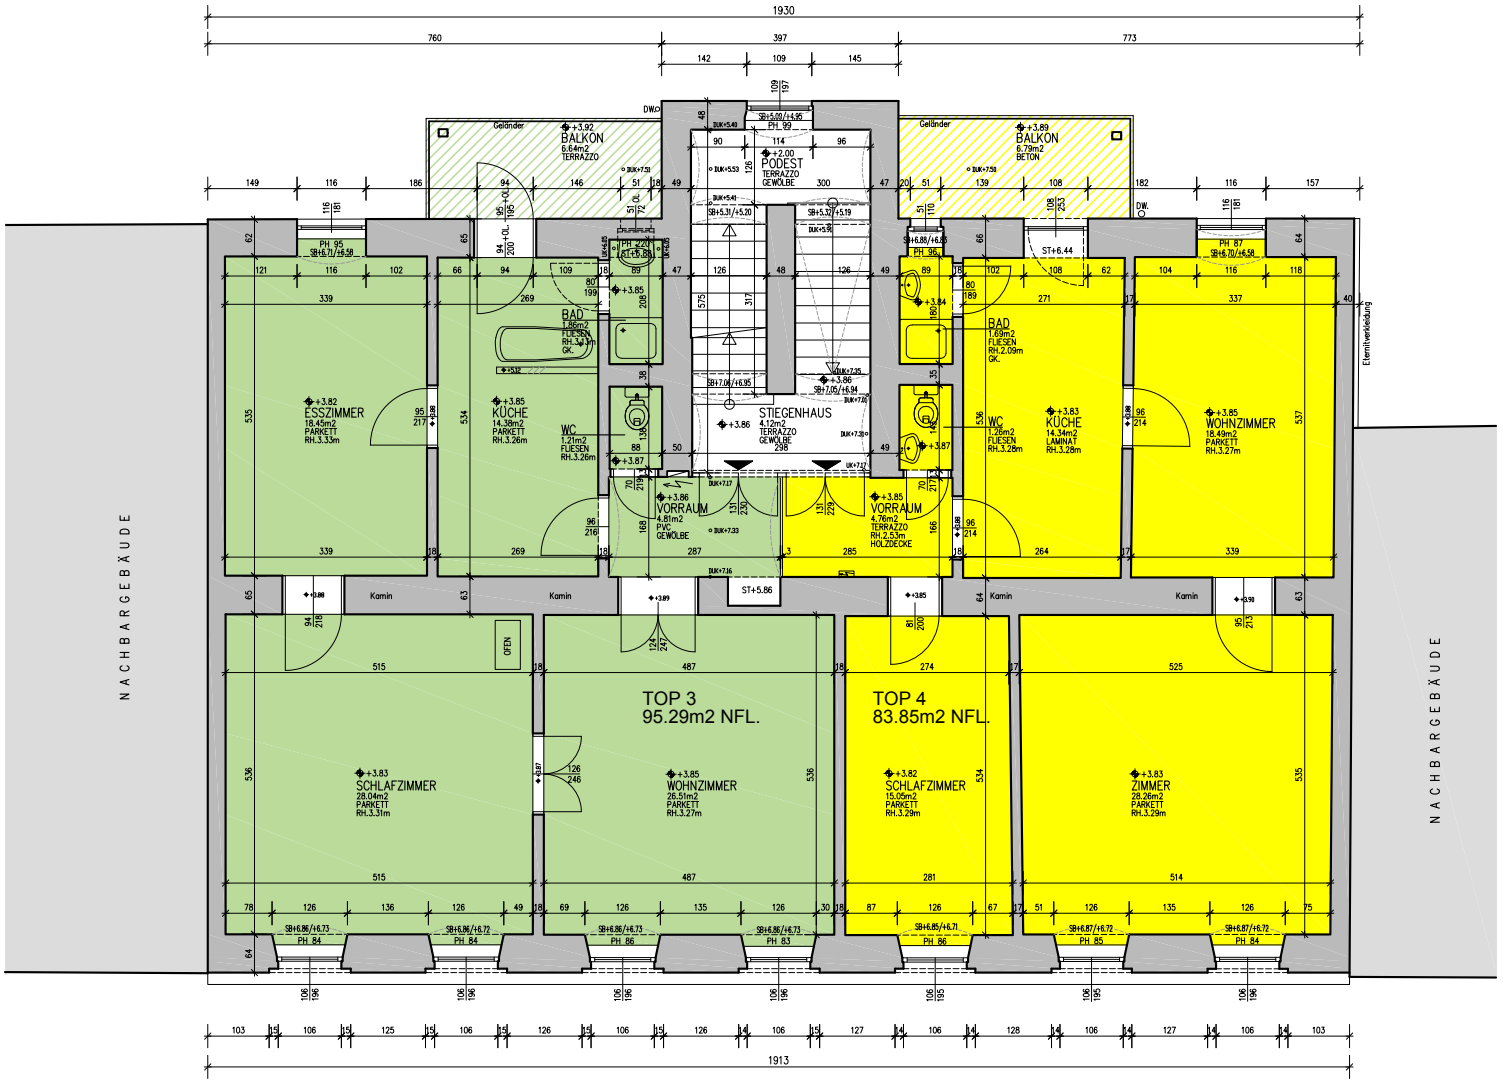

1.OBERGESCHOSS:

plan²
mit mess zum ziel
plan – quadrat
Bestandsaufnahmen GmbH
A–4623 Gunskirchen
Mitterhoferstraße 2
Tel. 07246 / 80 136
Fax. 07246 / 80 136-15
Mobil 0650 / 40 00 866
office@plan-quadrat.at
www.plan-quadrat.at


DARSTELLUNG: 1.OBERGESCHOSS

MASSTAB	1:100
PLAN NR.	01/03
DATUM	OKTOBER 2015
GEÄNDERT	

BESTANDSPLAN

MIETSHAUS
HARRACHSTRASSE 34
4020 LINZ

BESTAND

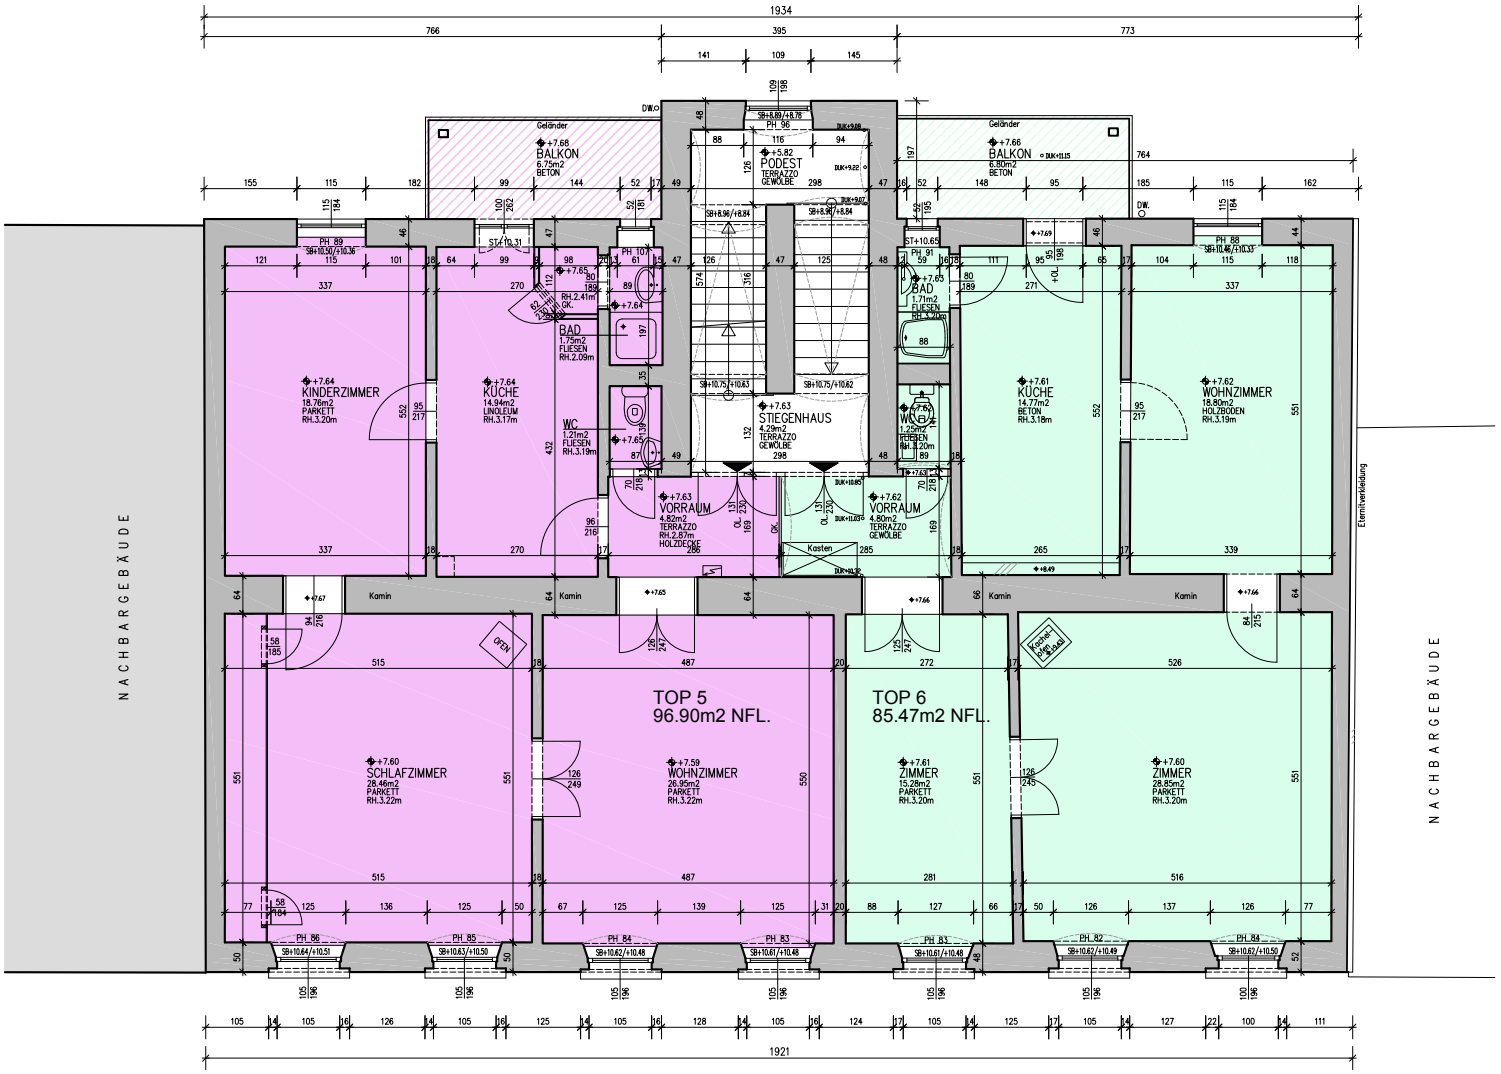

2.OBERGESCHOSS:

plan-quadrat
mit mess zum ziel

plan-quadrat
Bestandsaufnahmen GmbH
A-4623 Gunskirchen
Mitterhoferstraße 2
Tel. 07246 / 80 136
Fax. 07246 / 80 136-15
Mobil 0650 / 40 00 866
office@plan-quadrat.at
www.plan-quadrat.at


DARSTELLUNG: 2.OBERGESCHOSS

MASSTAB	1:100
PLAN NR.	01/04
DATUM	OKTOBER 2015
GEÄNDERT	

BESTANDSPLAN

MIETSHAUS
HARRACHSTRASSE 34
4020 LINZ

BESTAND

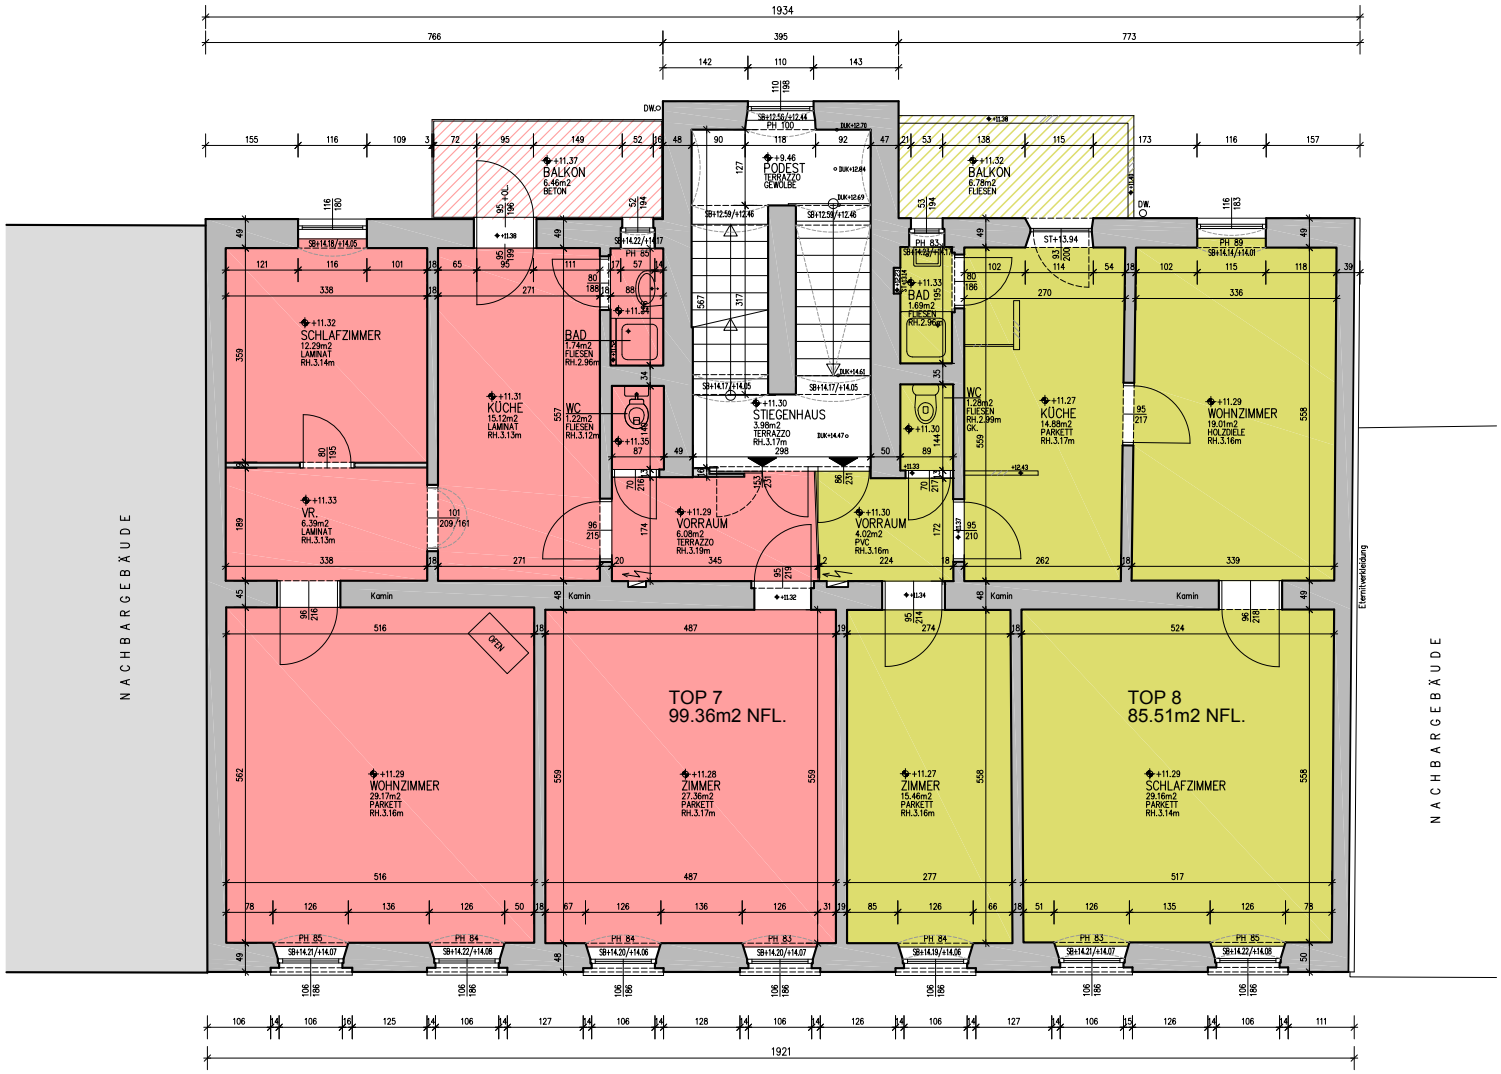

3.OBERGESCHOSS:

plan²
mit mess zum ziel

plan-quadrat
Bestandsaufnahmen GmbH
A-4623 Gunskirchen
Mitterhoferstraße 2
Tel. 07246 / 80 136
Fax. 07246 / 80 136-15
Mobil 0650 / 40 00 866
office@plan-quadrat.at
www.plan-quadrat.at


DARSTELLUNG: 3.OBERGESCHOSS

MASSTAB	1:100
PLAN NR.	01/05
DATUM	OKTOBER 2015
GEÄNDERT	

BESTANDSPLAN

MIETSHAUS
HARRACHSTRASSE 34
4020 LINZ

BESTAND

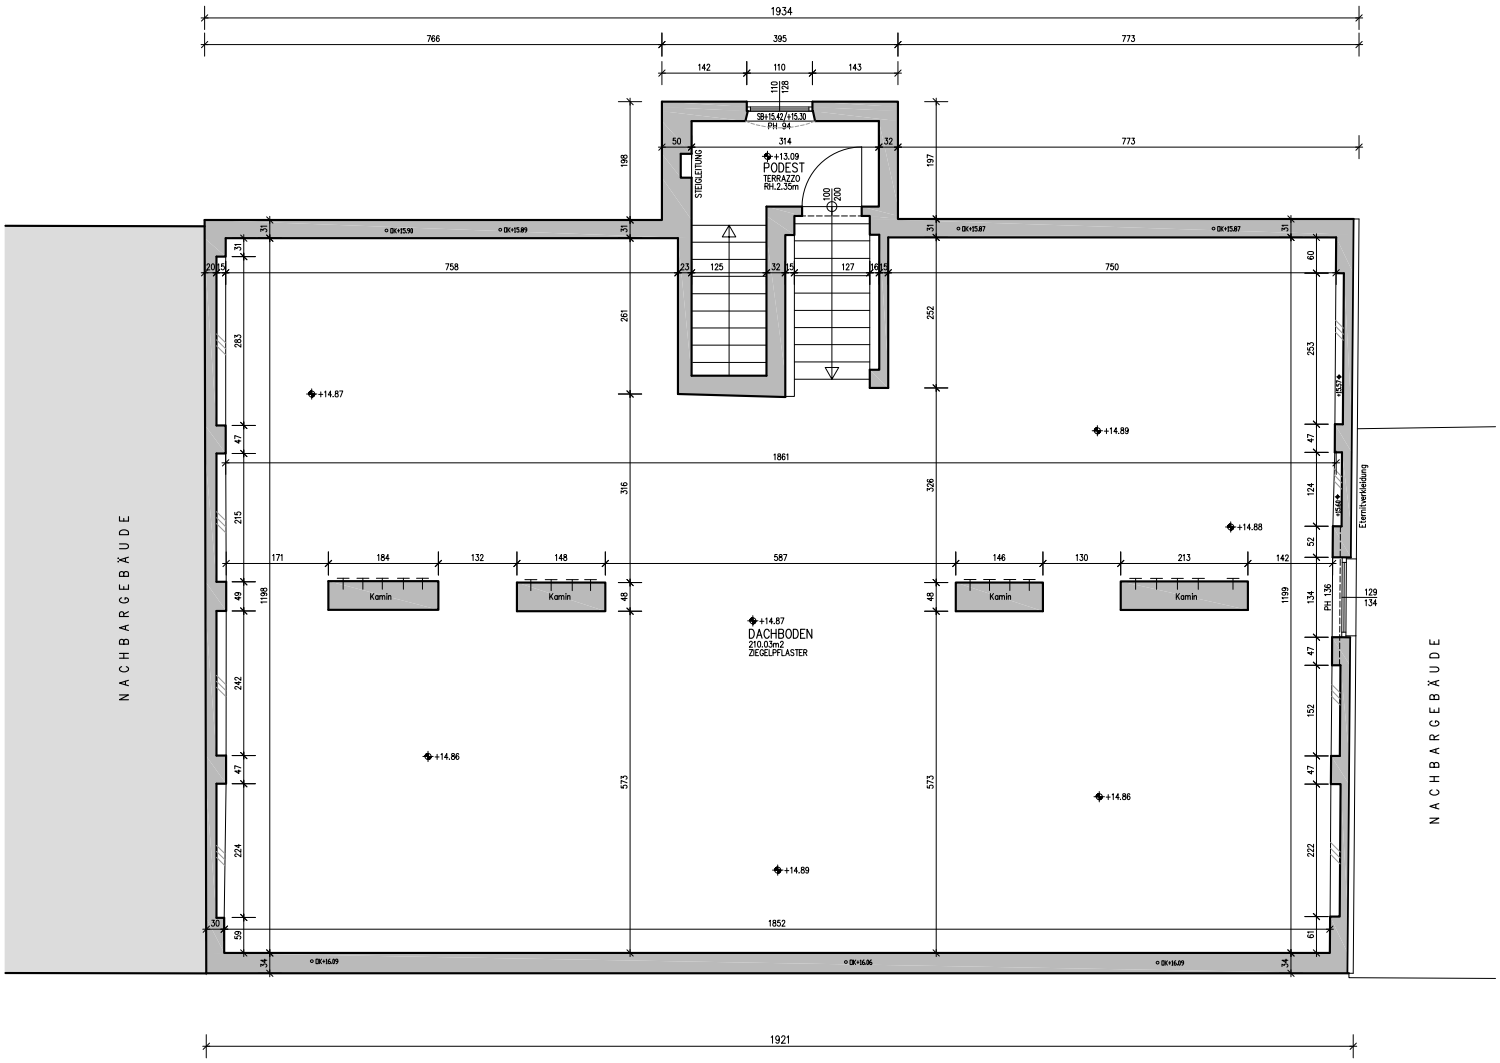

DACHBODEN:

plan-quadrat
Bestandsaufnahmen GmbH
A-4623 Gunskirchen
Mitterhoferstraße 2
Tel. 07246 / 80 136
Fax. 07246 / 80 136-15
Mobil 0650 / 40 00 866
office@plan-quadrat.at
www.plan-quadrat.at

DARSTELLUNG: DACHBODEN

MASSTAB	1:100
PLAN NR.	01/06
DATUM	OKTOBER 2015
GEÄNDERT	

BESTANDSPLAN

MIETSHAUS
HARRACHSTRASSE 34
4020 LINZ

BESTAND
FREQUENZFLÄCHE